


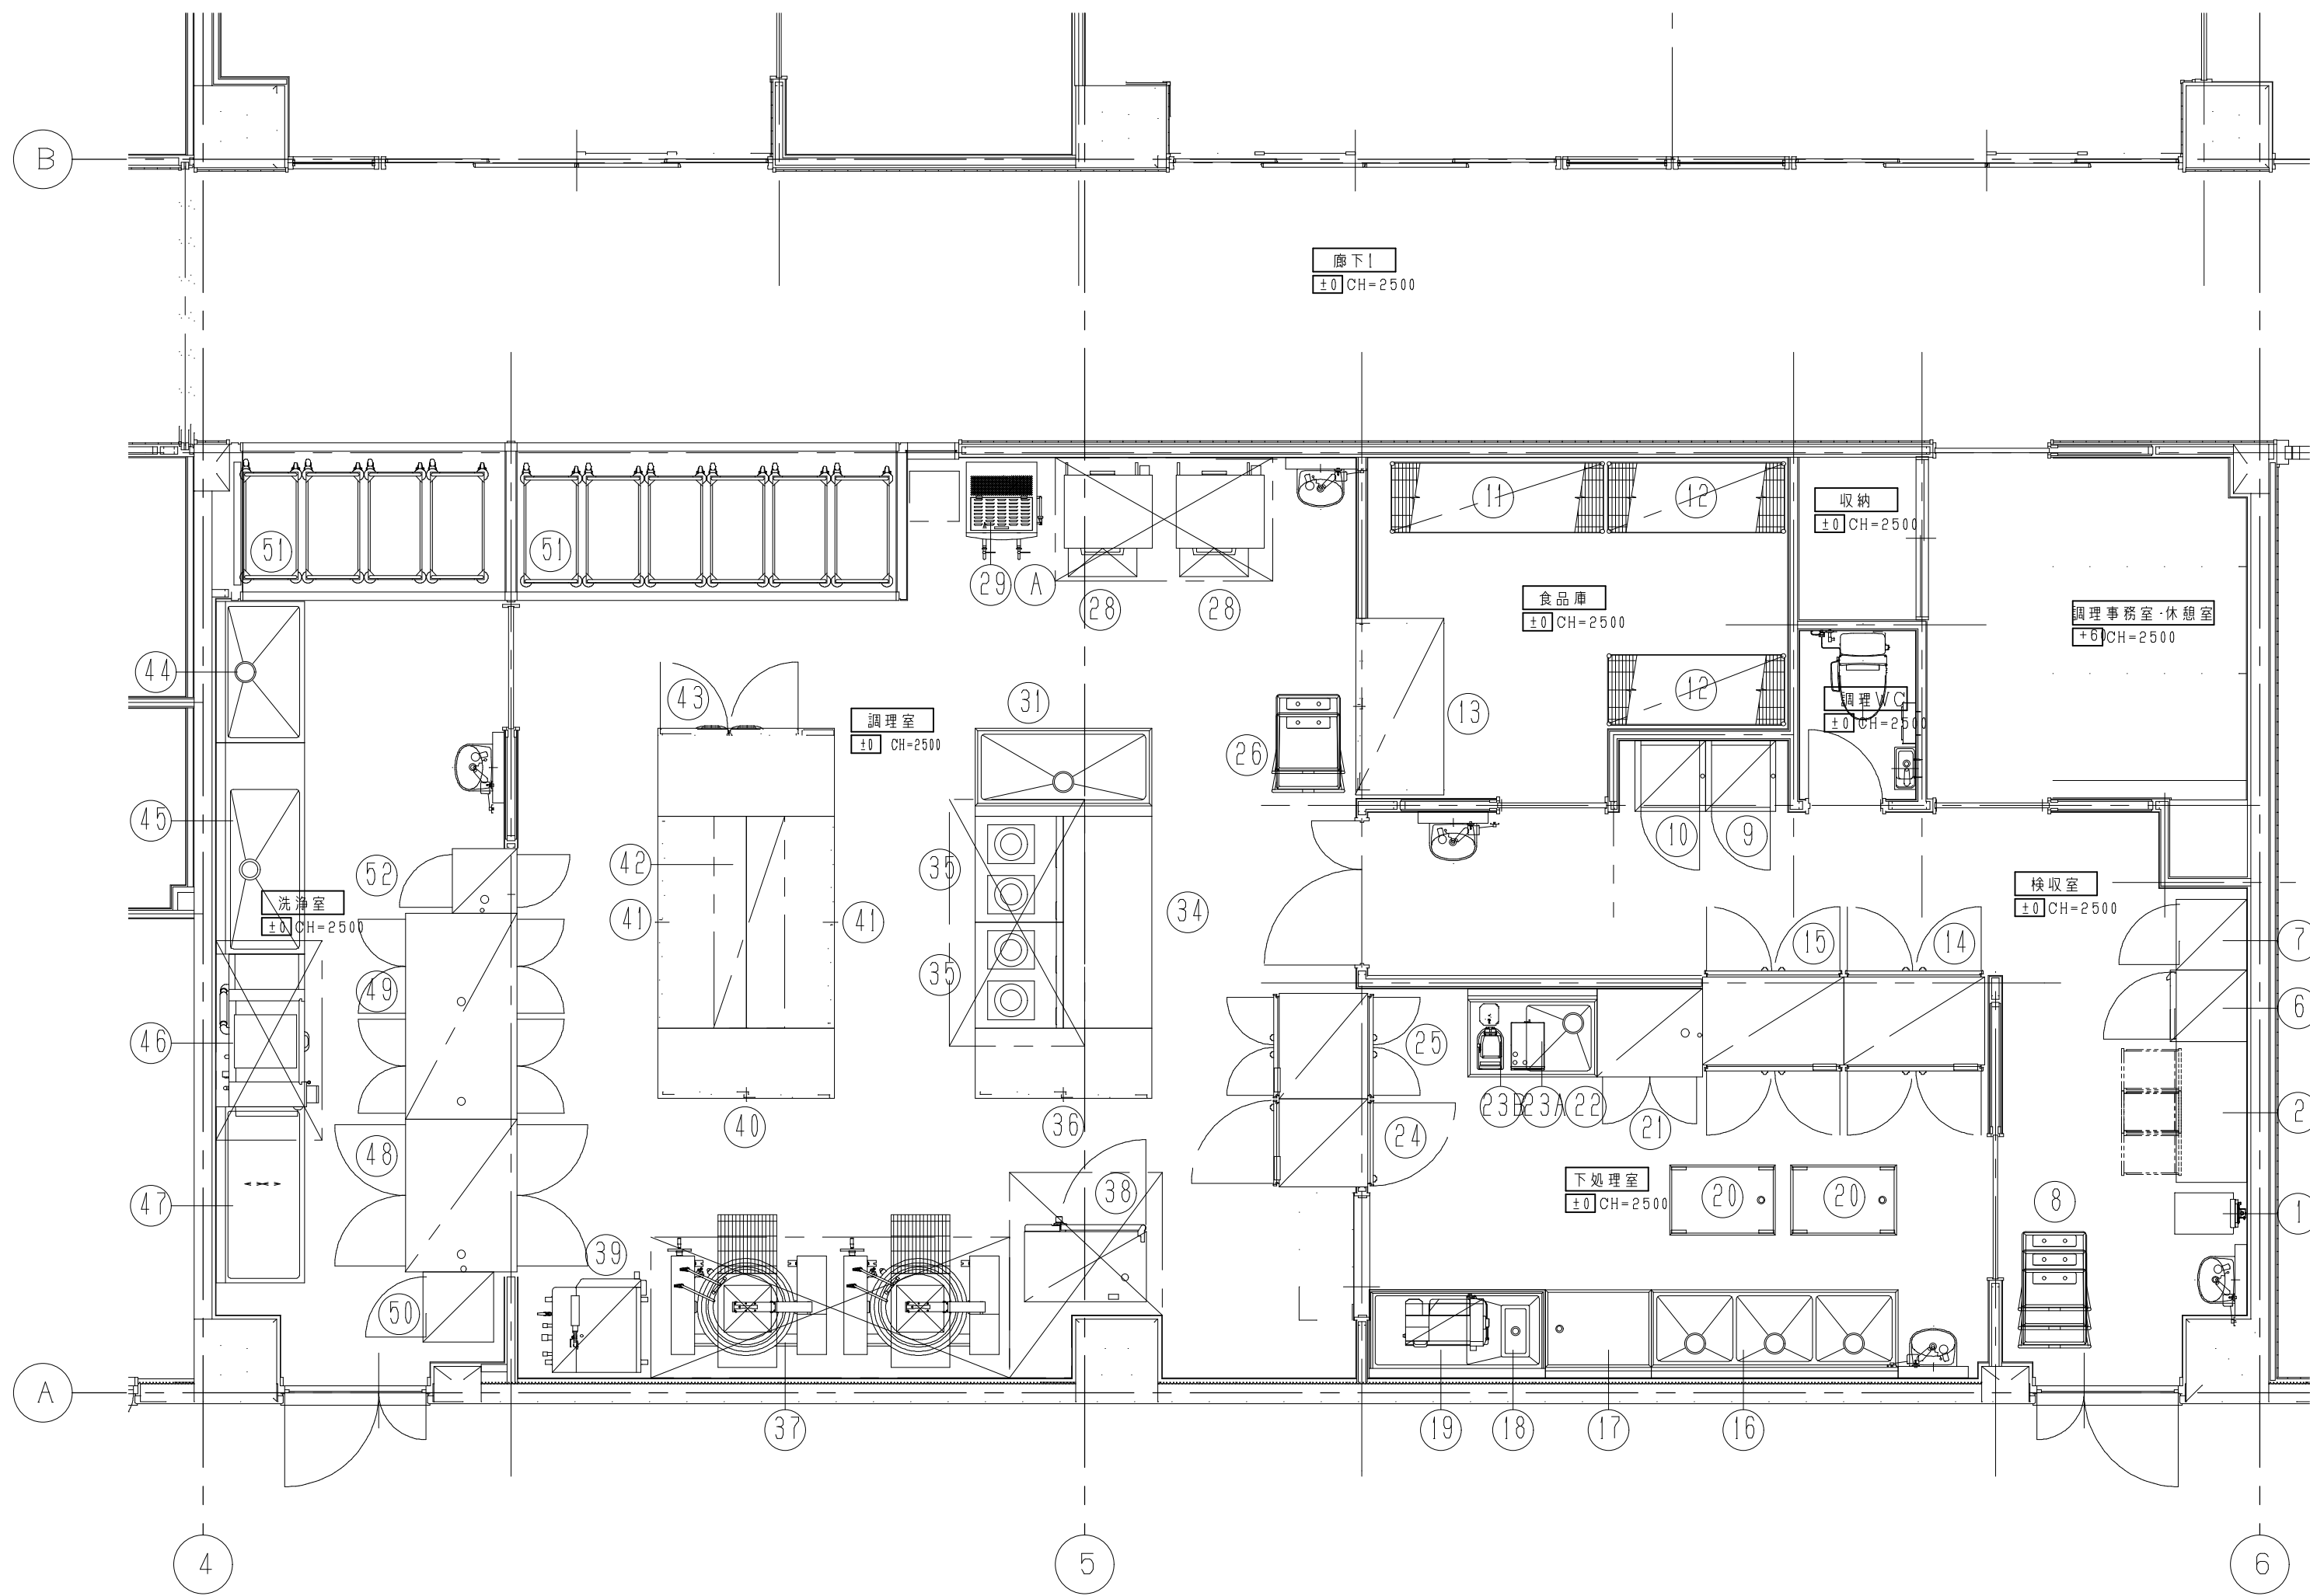

品番	名 称	規 格 仕 様	外形寸法[m/m]			数 量	給 排 水				ガ ス(都市ガス)		電 気(kW)			燃 気		フ ィ ード	備 考
			間 口	奥 行	高 び		給水(A)	排水(A)	排水(A)	ビ ッ ト	ロ ー ゴ	消 費 量 (kW)	単価100V	単価200V	単価200V	給水(A)	排水(A)	消 費 量 (kg/h)	
1	防 水 型 デ ジ タ ル 台 秤	DP-6700K	350	605	795	1													ステンレス製 秤量60kg AC7タタタ
2	検 収 台		1200	600	800	1													下駄付台
3	欠 番																		
4	欠 番																		
5	欠 番																		
6	冷 凍 庫	URN-062FM6	610	650	1950	1			40						0.270				有線内容量350L
7	排 除 用 具 入		600	600	1800	1													
8	ス タ ッ キ ン グ カ ー ト	STK-500	675	620	800	3													
9	シ ュ ー ス 殺 菌 保 管 機	NSL-06S	600	600	1900	1									0.766				
10	衣 類 殺 菌 保 管 機	NSL-06C	600	600	1900	1									0.766				
11	シ ェ ル フ	P1900-4/LS1820-4	1821	613	1892	1													4段仕様
12	シ ェ ル フ	P1900-4/LS1920-4	1518	613	1892	2													4段仕様
13	バススルーキャビネット		1500	750	1900	1													
14	バススルー冷凍庫	HR-120CA-4D4D	1200	850	1910	1			40						0.424				定額内容量1117L
15	バススルー冷凍庫	HF-120CA3-4D4D	1200	850	1910	1			40x2						1.264				定額内容量1184L
16	三 槽 シ ン ク		2100	750	800	1	15X3	15X3	40X3										ドライ仕様
17	作 業 台		900	750	800	1				40									ドライ仕様
18	ス ラ イ ー シ ン ク		1500	750	600	1	15	15	40										
19	ワンタッチスライサー	OSI-06S	715	475	750	1									0.500				タッチセンサー付
20	移 動 台		900	600	800	2													ドライ仕様
21	包丁まな板 器具消毒保管機	MCWK-20eT	900	750	1900	1			40							5.400			片置き 奥行750mm仕様
22	水 切 付 一 槽 シ ン ク		1100	750	800	1	15	15	40										ドライ仕様
23A	電 解 水 生 成 装 置	ROX-30TC	280	400	310	1	20	40	40						0.165				
23B	飲 水 機	MKH-04A	225	350	460	1	15	13							0.006				
24	バススルー冷凍庫	HF-75CA-2D2D(RR)	750	850	1910	1			40						0.443				定額内容量610L
25	バススルー冷凍庫	HR-90CA-4D4D	900	850	1910	1			40						0.412				定額内容量613L
26	ス タ ッ キ ン グ カ ー ト	STK-500	675	620	800	2													
27	欠 番																		
28	電 気 立 体 炊 飯 器	ERC-18N2	750	730	1092	2									12.000				○ 4月X2段
29	冷 却 機 能 付 給 茶 機	AHC-60ET	600	660	1300	1	15		40						0.100	5.000			容量60L
30	欠 番																		
31	一 槽 シ ン ク		1500	750	800	1	15X2	15X2	40										
32	欠 番																		
33	欠 番																		
34	作 業 台		1800	750	800	1													
35	I H 調 理 器	MIR-1055SB	900	750	800	2									5.000X2				④ 5.0kW X 2
36	台 下 戸 棚		1500	600	800	1													
37	電 気 四 転 釜	ERK-100D	1351	998	1783	2	15	15	ビ ー ム 照 射 機						14.300				④ 湯水量100L 湯水フローコントロール
38	電気スチームコンベクションオーブン	SCOS-1010RH-R	1035	655	1655	1	15		ビ ー ム 照 射 機						19.100				④ ホットプレート/110度
39	真 空 冷 却 機	CWJ-200E	755	800	1740	1	20		255mm(1000mm)						7.150				
40	台 下 戸 棚		1500	600	800	1													
41	台 下 戸 棚		1800	750	800	2													
42	上 棚		1800	600	2R	1													
43	テ ー プ ル 形 冷 凍 庫	RT-150SDF-E-ML	1500	750	800	1			40						0.323				定額内容量436L
44	一 槽 シ ン ク		1200	750	850	1	15	15	40										
45	台 付 一 槽 シ ン ク		1800	750	850	1	15	15	40										
46	ピ ュ ア ウ ェ ッ シ ャ ー	PA-13EA-L	1300	837	1509	1	15	15	40						8.260				○ 電気式 左仕様 金網給湯器付70度
47	水 切 台		1500	750	800	1			40										
48	消 毒 保 管 機	MCW-30-e	1300	950	1900	1			40						9.750				食器のみ保管用
49	消 毒 保 管 機	MCW-40-e	1750	950	1900	1			40X2						12.800				食器のみ保管用
50	排 除 用 具 入		600	600	1800	1													
51	カ ー ト	NUTT2-2	911	481	1072	10													
52	包丁まな板消毒保管機	KCSF-5-eT	550	550	1900	1			40						3.100				両面仕様
A	給 茶 器 用 架 台		650	750	450	1													
設 備 容 量 合 計													0.00	4.185	0.000	144.424		0.0	

欠番

注)設備容量の数値は各1台当たりを示す。

竣工図

磯野建築事務所 ISONO ASSOCIATES			設計 一級建築士128713号 磯野 達	工事名称 平成29・30年度 引田地区効保一元化施設設備工事	設計番号 17323	図面番号 M - 31
目付 181228			製図 一級建築士128713号 磯野 達	図名 厨房機器表	縮尺 1/100	